


ANMÄRKNING
 Drägnings i bad och kök
 redovisas på rit. VS 5



AB SVENSK VÄRME
 Märshållvägen 42
 191 71 BROMMA Tel. 08 28 26 65

STOCKHOLMS VATTEN- OCH AVLOPPSVERK
 Riktlinjsgästionen
 Installationen får utföras enligt denna handling sedan
 BYGGNADSBYLLNÄMNDEN godkänt.
 Blocknum 110416 & 110417
RELATIONSRITNING

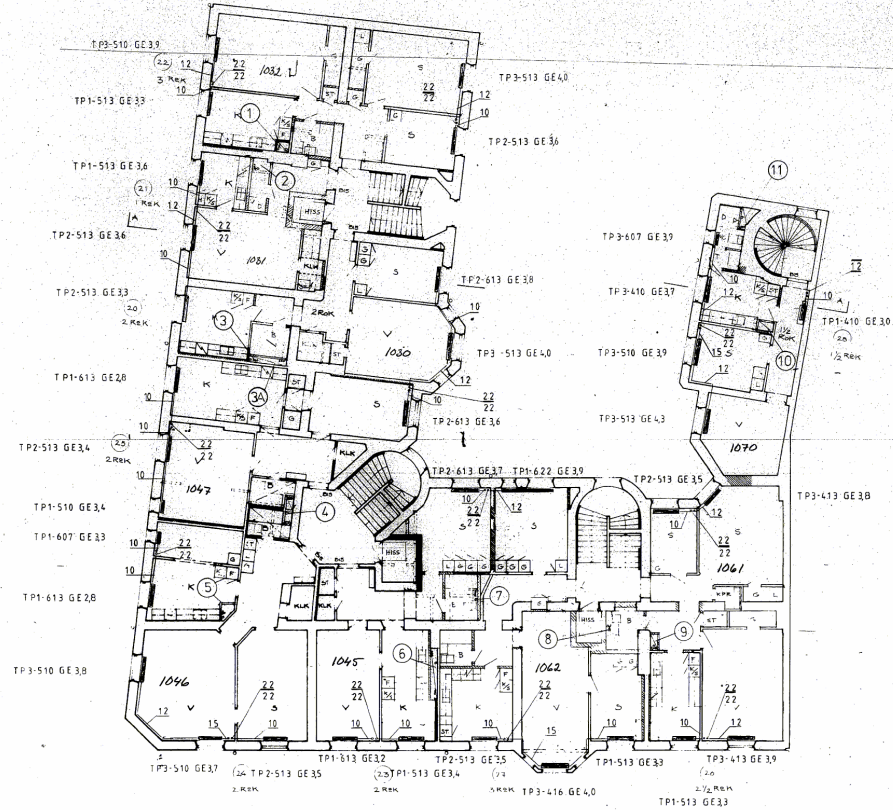

8102 10

NO	NO	NO	NO	NO	NO
AB FAMILJERÖSTÄDER - ETILM					
S:T ERINGGATAN 41 - 161418 20					
K.V. SKERFVINGEN 118 2					
VÄRME- OCH VATTENFÖRSEJNING					
VÄRME- OCH VATTENFÖRSEJNING					
SKALA 1:100					
177			VS 3		