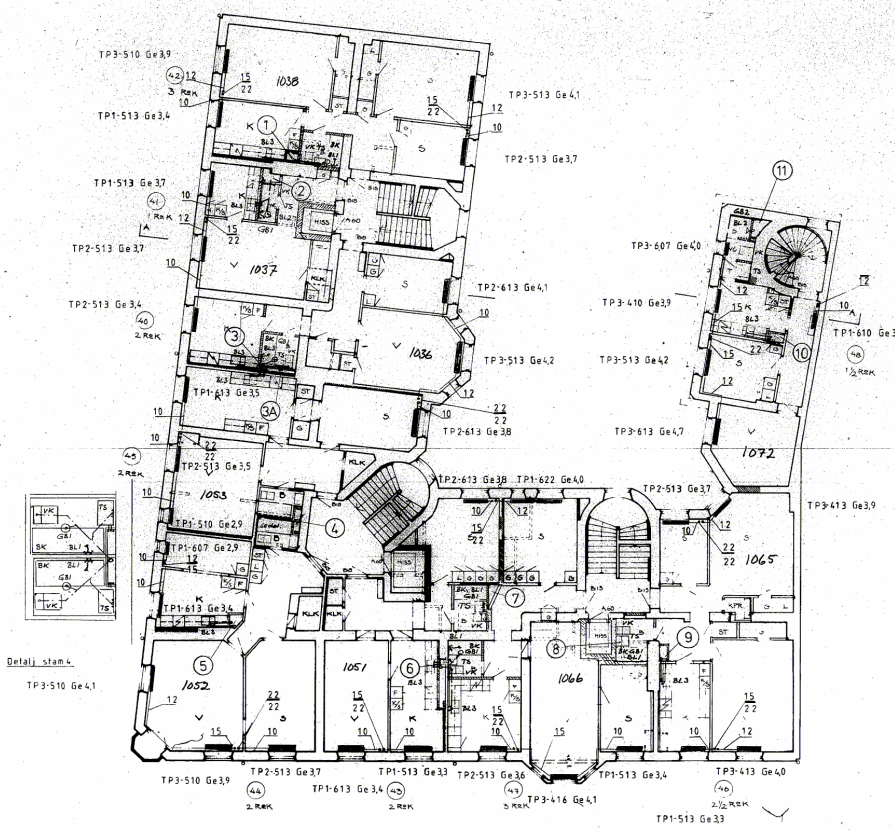

Detalj stam 4.

TP3-510 Ge4,1

Detalj stam 11

Detalj stam 7a8

AB SVENSK VÄRME
Mariehällsvägen 42
161 71 BROMMA Tel. 08 28 26 65

STOCKHOLMS VATTEN- OCH AVLOPPSVERK
Beställningsattesten

Installationen får utföras enligt denna handling sedan BYGGNADSLOV ERHÅLLITS.

Stockholm 81-12-16

SIAB

810210

RELATIONSRITNING

REV	ANT	AVSER	DATUM	SIGN

AB FAMILJEBOSTÄDER · STHLM
B/T ERIKSGATAN 44 · 08/54 15 20

HV SKRUVEN NR 2
OMBYGGNADSRITTNING
VÅN 4 TR
SKALA 1:100

ANB NR 177 RITN NR VS5 REV

gab 24 X