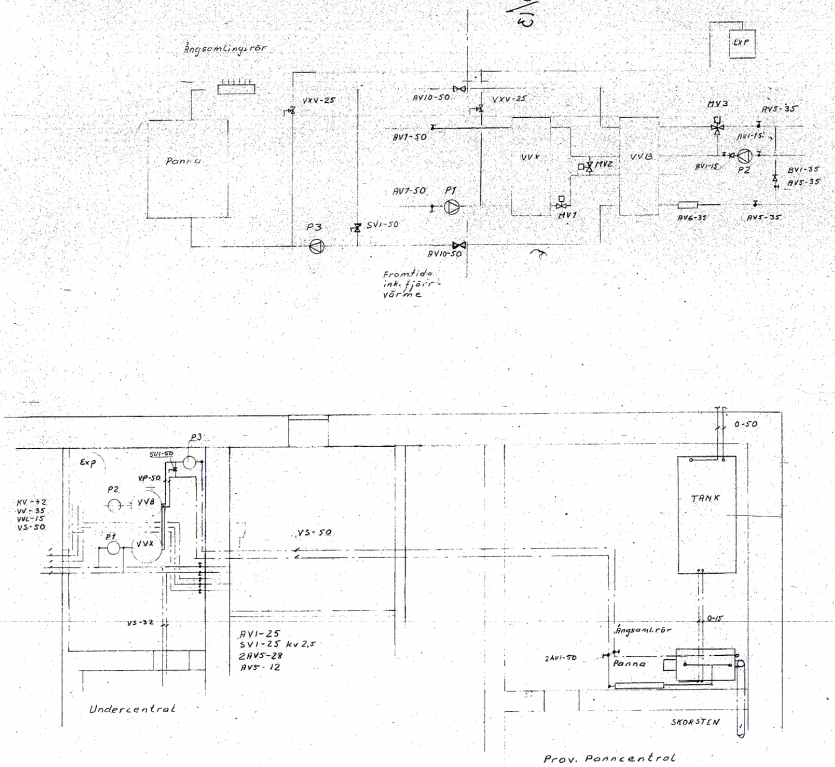

AB SVENSK VÄRME
Mariehällsvägen 42
161 71 BROMMA Tel. 08 28 26 65

STOCKHOLMS VATTEN- OCH AVLOPPSVERK
Bestämmingsanstalten

Installationen får uttöras enligt denna handling sedan BYGGNADSLOV ERHÅLLITS.

Stockholm

SIAB
115 86 STOCKHOLM
08/63 55 40 TELEX 19086
TEGELUDDSVÄGEN 21

REV	ANT.	REVIDERINGEN AVSER	SIGN	DATUM

FAMILJEBOSTÄDER
AB FAMILJEBOSTÄDER
S-1 FRANCISCUSVÄGEN 40 TELEFON 36 58 15 00
S-1 FRANCISCUSVÄGEN 40 ROSLAGSTÄDER 100 26 STOCKHOLM

Undercentral
Panncentral
Principschema

SKALA 1:50

RELATIONSRITNING

STOCKHOLM 810210

KONTO

RITNINGSNUMMER VS 10

REV

24 X